

17.810
REBEN

15.150
KROV

12.500
5 NP


9.500
4 NP

6.500
3 NP

3.500
2 NP

1.000
1 NP

3.000
1 PP

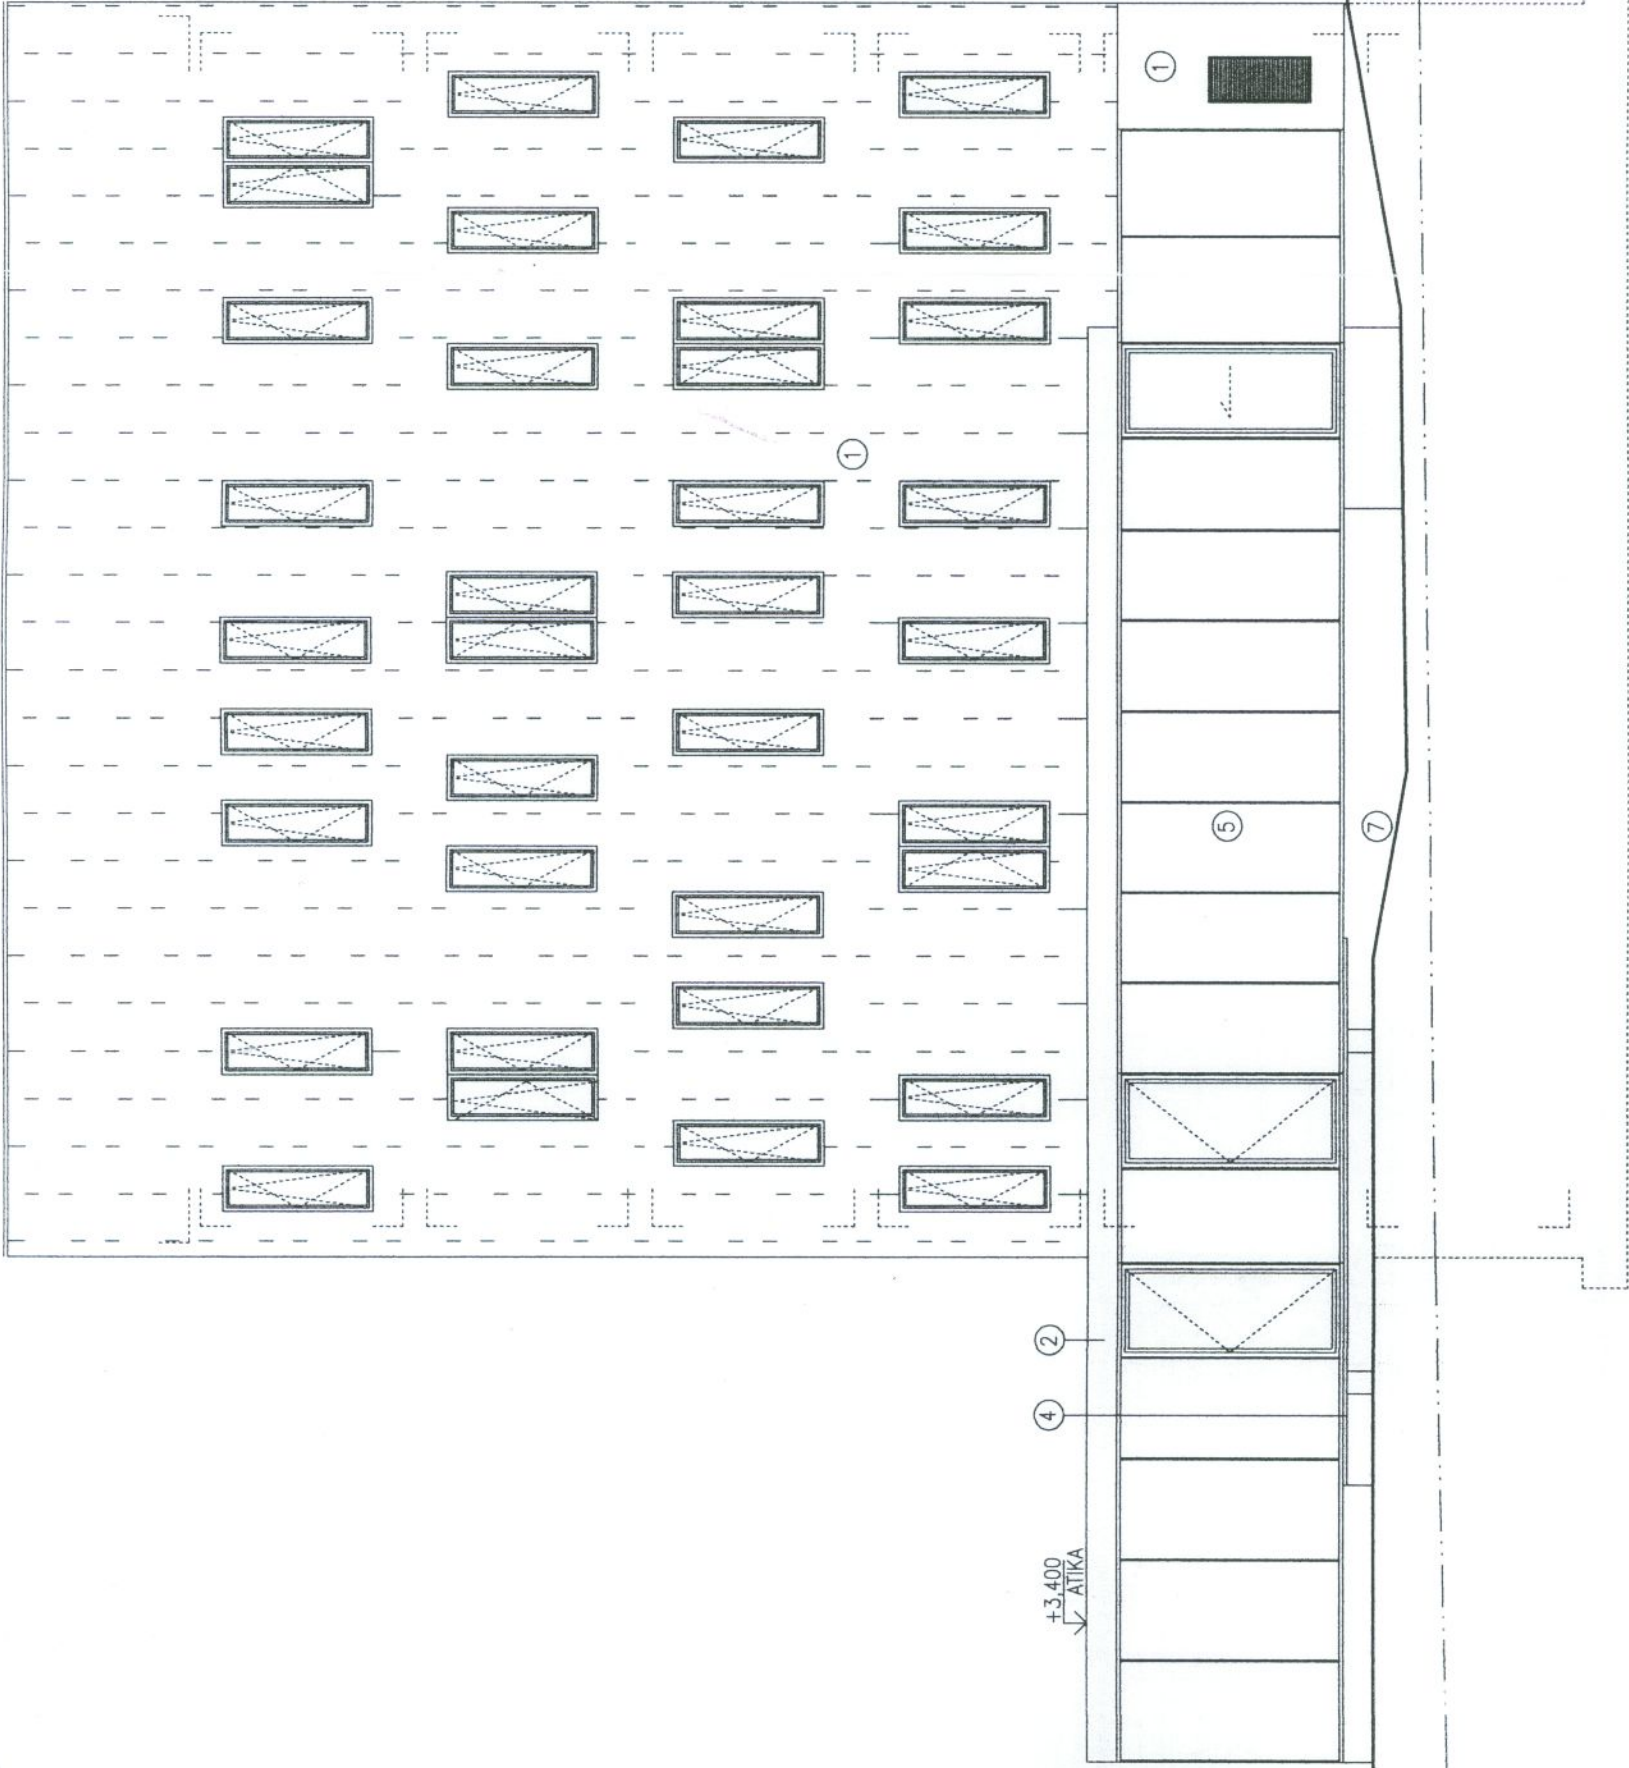

LEGENDA POVRCHOVÝCH ÚPRAV

- 1 PROBARVENÁ OMÍTKA SE SVISLOU DRÁŽKOU – S TEXTUROU
- 2 OPLECHOVÁNÍ, SVODY, KRYTINA – TITANZINEK – BARVA STŘÍBRNÁ
- 3 OKNO PLASTOVÉ S IZOLAČNÍM DVOJSKLEM, OTEVÍRACÍ A VÝKLOPNÉ, ODSTÍN STŘÍBRNÝ
- 4 DŘEVĚNÁ TERASA
- 5 SKLENĚNÁ TABULE V HLINÍKOVÉM RÁMU, IZOLAČNÍ DVOJSKLO, ODSTÍN STŘÍBRNÝ
- 6 NEREZOVÝ KOMÍN
- 7 ÚPRAVA SOKLOVÉHO ZDIVA–HYDROIZOLAČNÍ STĚRKA– PŘÍRODNÍ ŠED

PTÁČEK
pozemní stavby s.r.o.

14.02.2008

Projekt skutečného
provedení

SROVNÁVACÍ ROVINA– SCHODISTOVÝ STUPEŇ
PIZZÉRIE OLYMPIA=0,000 PRO TERÉN

ARCHITEKT	PROJEKTANT	PROJEKTANT	ZOOP.PROJEKTANT	Architektonické studio
Ing.arch.Kamil Mrva	Ing. Jana Mířková	Ing.Jaroslav Holub	Ing.arch.Kamil Mrva	Zdhumenní 1358/30C 742 21 Kopřivnice Tel.: +420 556 811 850

INVESTOR:	VANGELIS SIMU, Kpt. JAROŠE 1324/4, KOPŘIVNICE, 742 21
MÍSTO:	k.ú. KOPŘIVNICE č.parc.1275/2, 1275/3

HOTEL OLYMPIA
KOPŘIVNICE, ULICE Kpt. JAROŠE

DRUH STAVBY: novostavba	PROJEKT: stavební část	FORMÁT	8 x A4
PŘÍLOHA: POHLED SEVEROZÁPADNÍ		DATUM	01/2005
		STUPEŇ	PSP
		MĚŘÍTKO	1:100
		Č.PŘÍLOHY	Č.PARÉ
			10

+17.810
KŘEVEN

+15.150
KŘOV

+12.500
5 NP

+9.500
4 NP

+6.500
3 NP

+3.500
2 NP


+3.400
KONZOLA

0,000
1 NP

-3.000
1 PP

+16.900
KOMIN

+15.785
OKAP

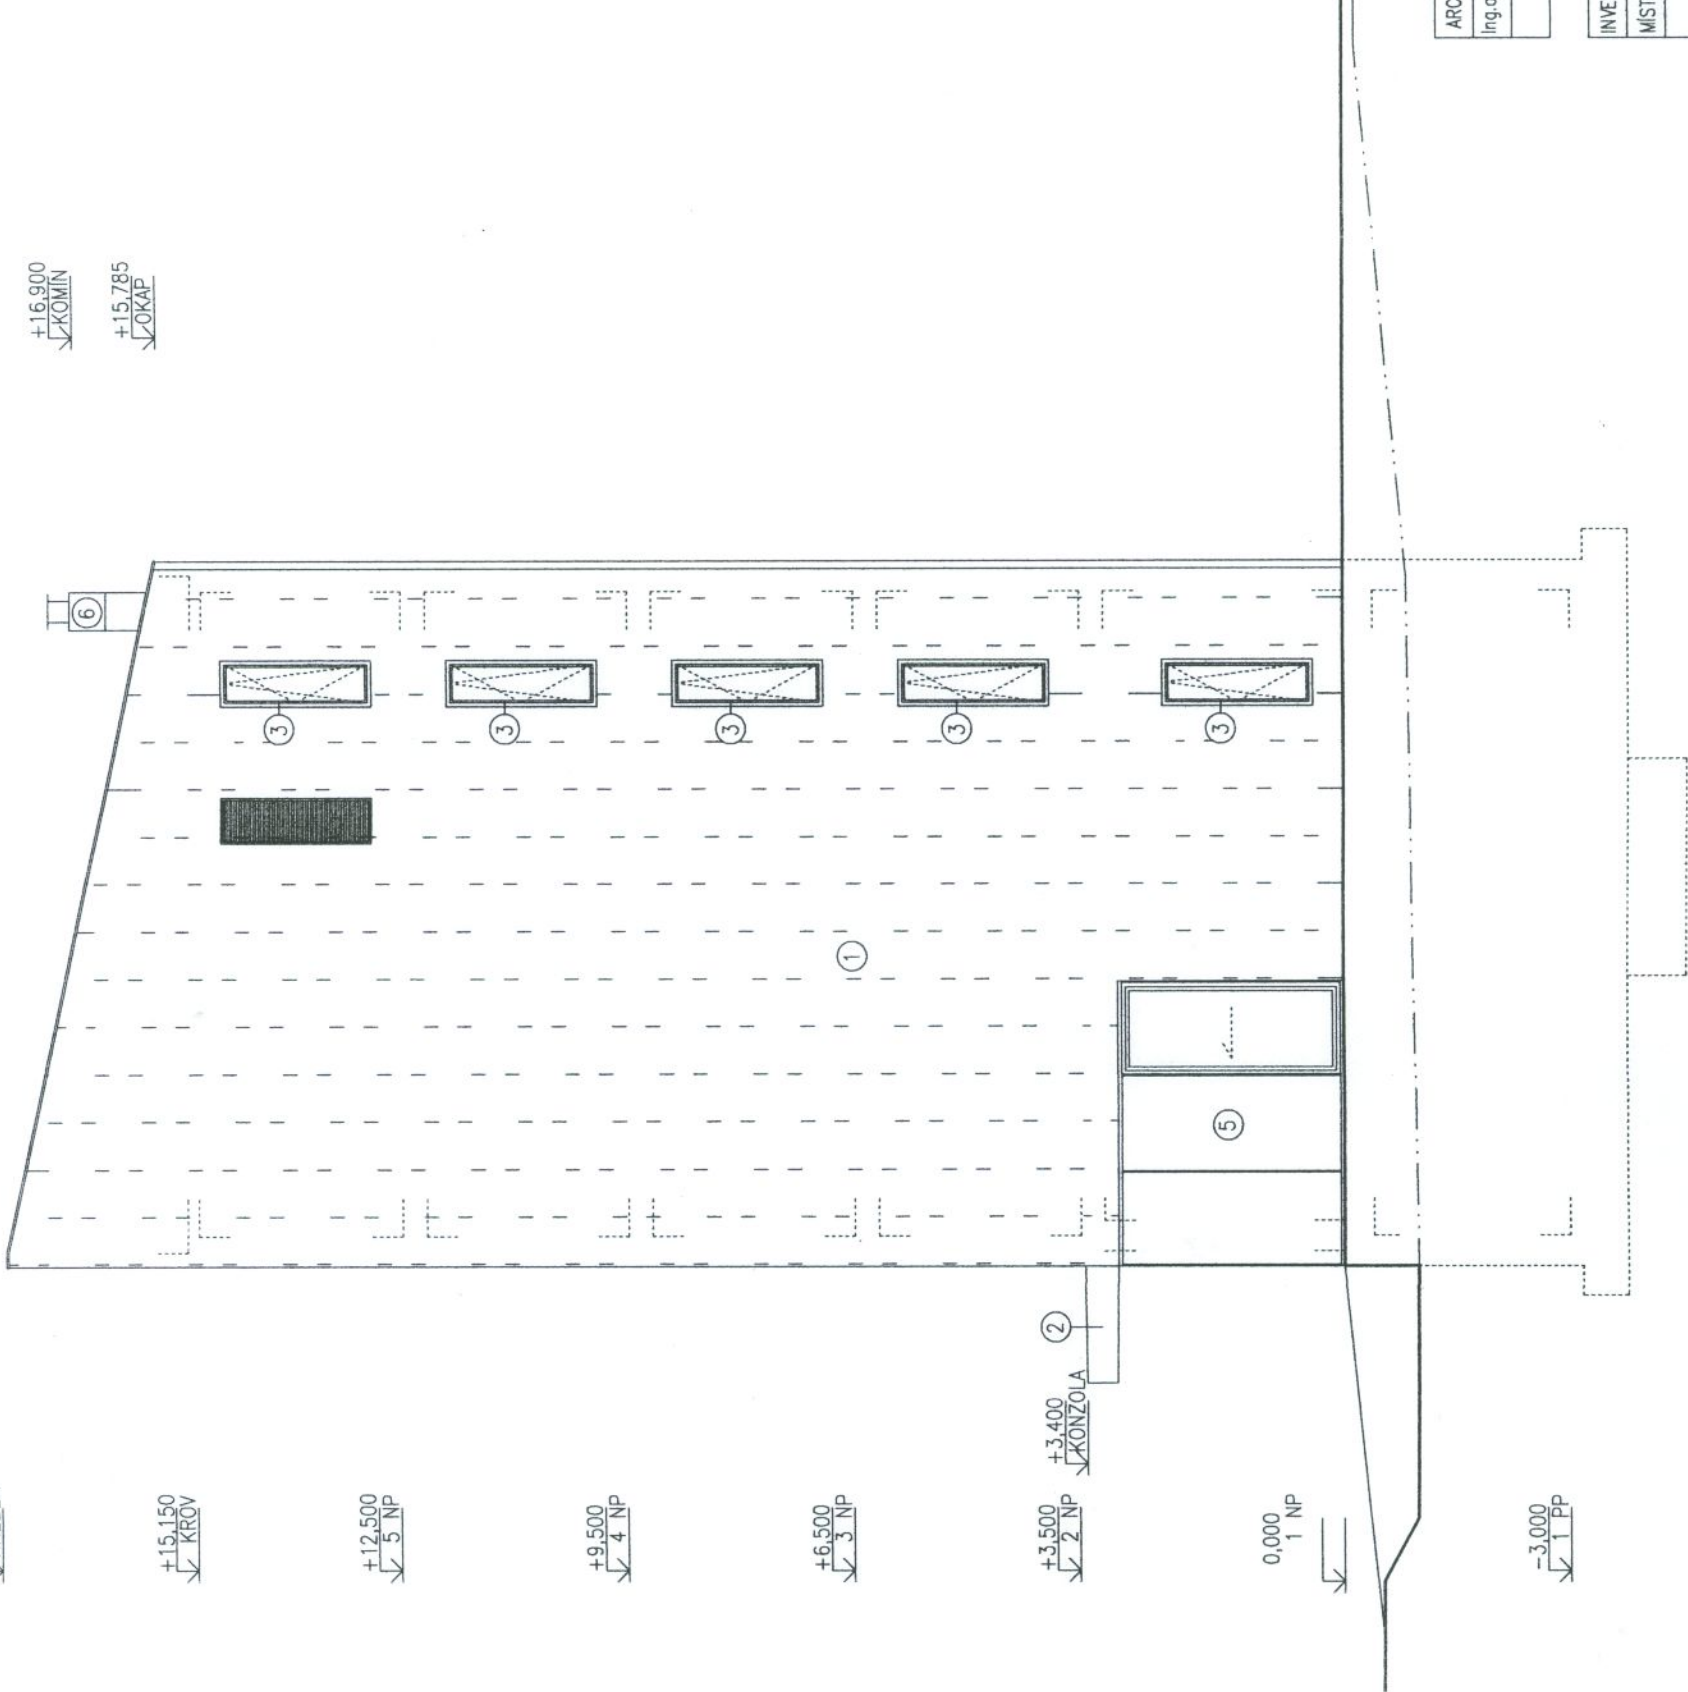

LEGENDA POVRCHOVÝCH ÚPRAV

- 1 PROBARVENÁ OMÍTKA SE SVISLOU DŘÁŽKOU – S TEXTUROU
- 2 OPLECHOVÁNÍ, SVODY, KRYTINA – TITANZINEK – BARVA STŘÍBRNÁ
- 3 OKNO PLASTOVÉ S IZOLAČNÍM DVOUSKLEM, OTEVÍRACÍ A VÝKLOPNÉ, ODSŤIN STŘÍBRNÝ
- 4 DŘEVĚNÁ TERASA
- 5 SKLENĚNÁ TABULE V HLINÍKOVÉM RÁMU, IZOLAČNÍ DVOUSKLO, ODSŤIN STŘÍBRNÝ
- 6 NEREZOVÝ KOMÍN
- 7 ÚPRAVA SOKLOVÉHO · ZDIVA–HYDROIZOLAČNÍ STĚRKA– PŘÍRODNÍ ŠEŠ

SROVNÁVACÍ ROVINA– SCHODIŠŤOVÝ STUPEŇ
PIZZÉRIE OLYMPIA=0,000 PRO TERÉN

PTÁČEK
pozemní stavby s.r.o.
14. 02. 2008
Projekt skutečného provedení

ARCHITEKT	PROJEKTANT	PROJEKTANT	ZODP.PROJEKTANT	Architektonické studio
Ing.arch.Kamil Mrva	Ing. Jana Mičková	Ing.Jaroslav Holub	Ing.arch.Kamil Mrva	Záhumnenní 1358/30C 742 21 Koprivnice tel.: +420 556 811 850

INVESTOR:	VANGELIS SIMU, Kpt. JAROŠE 1324/4, KOPŘIVNICE, 742 21	FORMÁT	8 x A4
MÍSTO:	k.ú. KOPŘIVNICE č.parc.1275/2, 1275/3	DATUM	01/2006
AKCE:	HOTEL OLYMPIA KOPŘIVNICE, ULICE Kpt. JAROŠE	STUPEŇ	PSD
DRUH STAVBY:	novostavba	MĚŘÍTKO	1:100
PŘÍLOHA:	POHLED JIHOZÁPADNÍ	Č.PŘÍLOHY	Č.PARÉ
			13

+17,810
↓ HŘEBEN

+15,150
↓ KROV

+12,500
↓ 5 NP

+9,500
↓ 4 NP

+6,500
↓ 3 NP

+3,500
↓ 2 NP

0,000
↓ 1 NP

-3,000
↓ 1 PP

②

+17,810
↓ HŘEBEN

+16,900
↓ KOMÍN

+15,785
↓ OKAP

LEGENDA POVRCHOVÝCH ÚPRAV

- ① PROBARVENÁ OMÍTKA SE SVISLOU DRÁŽKOU – S TEXTUROU
- ② OPLECHOVÁNÍ, SVODY, KRYTINA – TITANZINEK – BARVA STŘÍBRNÁ
- ③ OKNO PLASTOVÉ S IZOLAČNÍM DVOJSKLEM, OTEVÍRÁVÉ A VÝKLOPNÉ, ODSTÍN STŘÍBRNÝ
- ④ DŘEVĚNÁ TERASA
- ⑤ SKLENĚNÁ TABULE V HLINÍKOVÉM RÁMU, IZOLAČNÍ DVOJSKLO, ODSTÍN STŘÍBRNÝ
- ⑥ NEREZOVÝ KOMÍN
- ⑦ ÚPRAVA SOKLOVÉHO ZDIVA–HYDROIZOLAČNÍ STĚRKA– PŘÍRODNÍ ŠEÐ

+3,400
↓ ATÍKA

④

②

⑤

③

⑥

⑦

①


