

LEGENDA ÚČELU MÍSTNOSTI

ČÍSLO	NÁZEV MÍSTNOSTI	PLOCHA [m ²]	DRUH PODLAHY	POVRCH STĚN
501	KOMUNIKAČNÍ PROSTOR	29,30	PVC	P2 MALBA-BILÁ
502	CHODBA	2,67	ZATĚŽ. KOBEREC	P1 MALBA-BILÁ
503	POKOJ	17,64	ZATĚŽ. KOBEREC	P1 MALBA-BILÁ
504	POKOJ	13,39	ZATĚŽ. KOBEREC	P1 MALBA-BILÁ
505	POKOJ	13,78	ZATĚŽ. KOBEREC	P1 MALBA-BILÁ
506	POKOJ	13,78	ZATĚŽ. KOBEREC	P1 MALBA-BILÁ
507	CHODBA	2,65	ZATĚŽ. KOBEREC	P1 KER.OBKLAĐ V.2000MM
508	KOUPELNA A WC	3,51	KERAMICKÁ DLAŽBA	P3 KER.OBKLAĐ V.2000MM
509	KOUPELNA A WC	3,51	KERAMICKÁ DLAŽBA	P3 MALBA-BILÁ
510	CHODBA	2,65	ZATĚŽ. KOBEREC	P1 MALBA-BILÁ
511	CHODBA	2,75	ZATĚŽ. KOBEREC	P1 KER.OBKLAĐ V.2000MM
512	KOUPELNA A WC	3,51	KERAMICKÁ DLAŽBA	P3 KER.OBKLAĐ V.2000MM
513	KOUPELNA, WC-BEZBARIÉR	3,51	KERAMICKÁ DLAŽBA	P3 KER.OBKLAĐ V.2000MM

VÝPIS PŘEKLADŮ

OZN.	NÁZEV	ROZMĚRY	POČET [ks]	CELKEM [ks]
a	PŘEKLAĐ POROTHERM 23,8	2 x 70x238x1250	3	6
c	PŘEKLAĐ POROTHERM 11,5	115x70x1000	4	4
d	PŘEKLAĐ POROTHERM 23,8+TI 80	4 x 70x238x1000	10	40
e	PŘEKLAĐ POROTHERM 23,8+TI 80	4 x 70x238x1500	1	4
f	PŘEKLAĐ POROTHERM 23,8	4 x 70x238x1250	2	8
h	PŘEKLAĐ POROTHERM 11,5	115x70x1500	1	1

LEGENDA MATERIÁLŮ

- TVÁRNICOVÉ ZDIVO POROTHERM 40 P+D, P16
- TVÁRNICOVÉ ZDIVO POROTHERM 11,5
- TVÁRNICOVÉ ZDIVO POROTHERM 18,5
- TVÁRNICOVÉ ZDIVO POROTHERM 30 P+D, 20 P+D
- ŽELEZOBETON BETON B30, OCEĽ 10 A25
- ZDIVO Z CIHEL PLÝCH PÁLENÝCH NA MVC 25

POZNÁMKA
VÝTAH KONE EUROSŤAR PW 13/10-9
MEZI POKOJI BUDE ZDIVO Z AKUSTICKÝCH CIHEL POROTHERM 19 AKU




ARCHITEKT	PROJEKTANT	PROJEKTANT	ZODP.PROJEKTANT
Ing.arch.Kamil Miro	Ing. Jana Mládková	Ing. Jaroslav Holub	Ing.arch.Kamil Miro

INVESTOR	VANCELS SMIL, Kpt. JAROŠE 1331/A, KOPŘIVNICE, 742 21
MÍSTO	č.č. KOPŘIVNICE č.parc.1275/2, 1275/3

HOTEL OLYMPIA
KOPŘIVNICE, ULICE Kpt. JAROŠE

DRUH STAVBY:	novostavba	PROJEKT: stavební část
PŘÍLOHA	PŮDORYS 5.NP	6

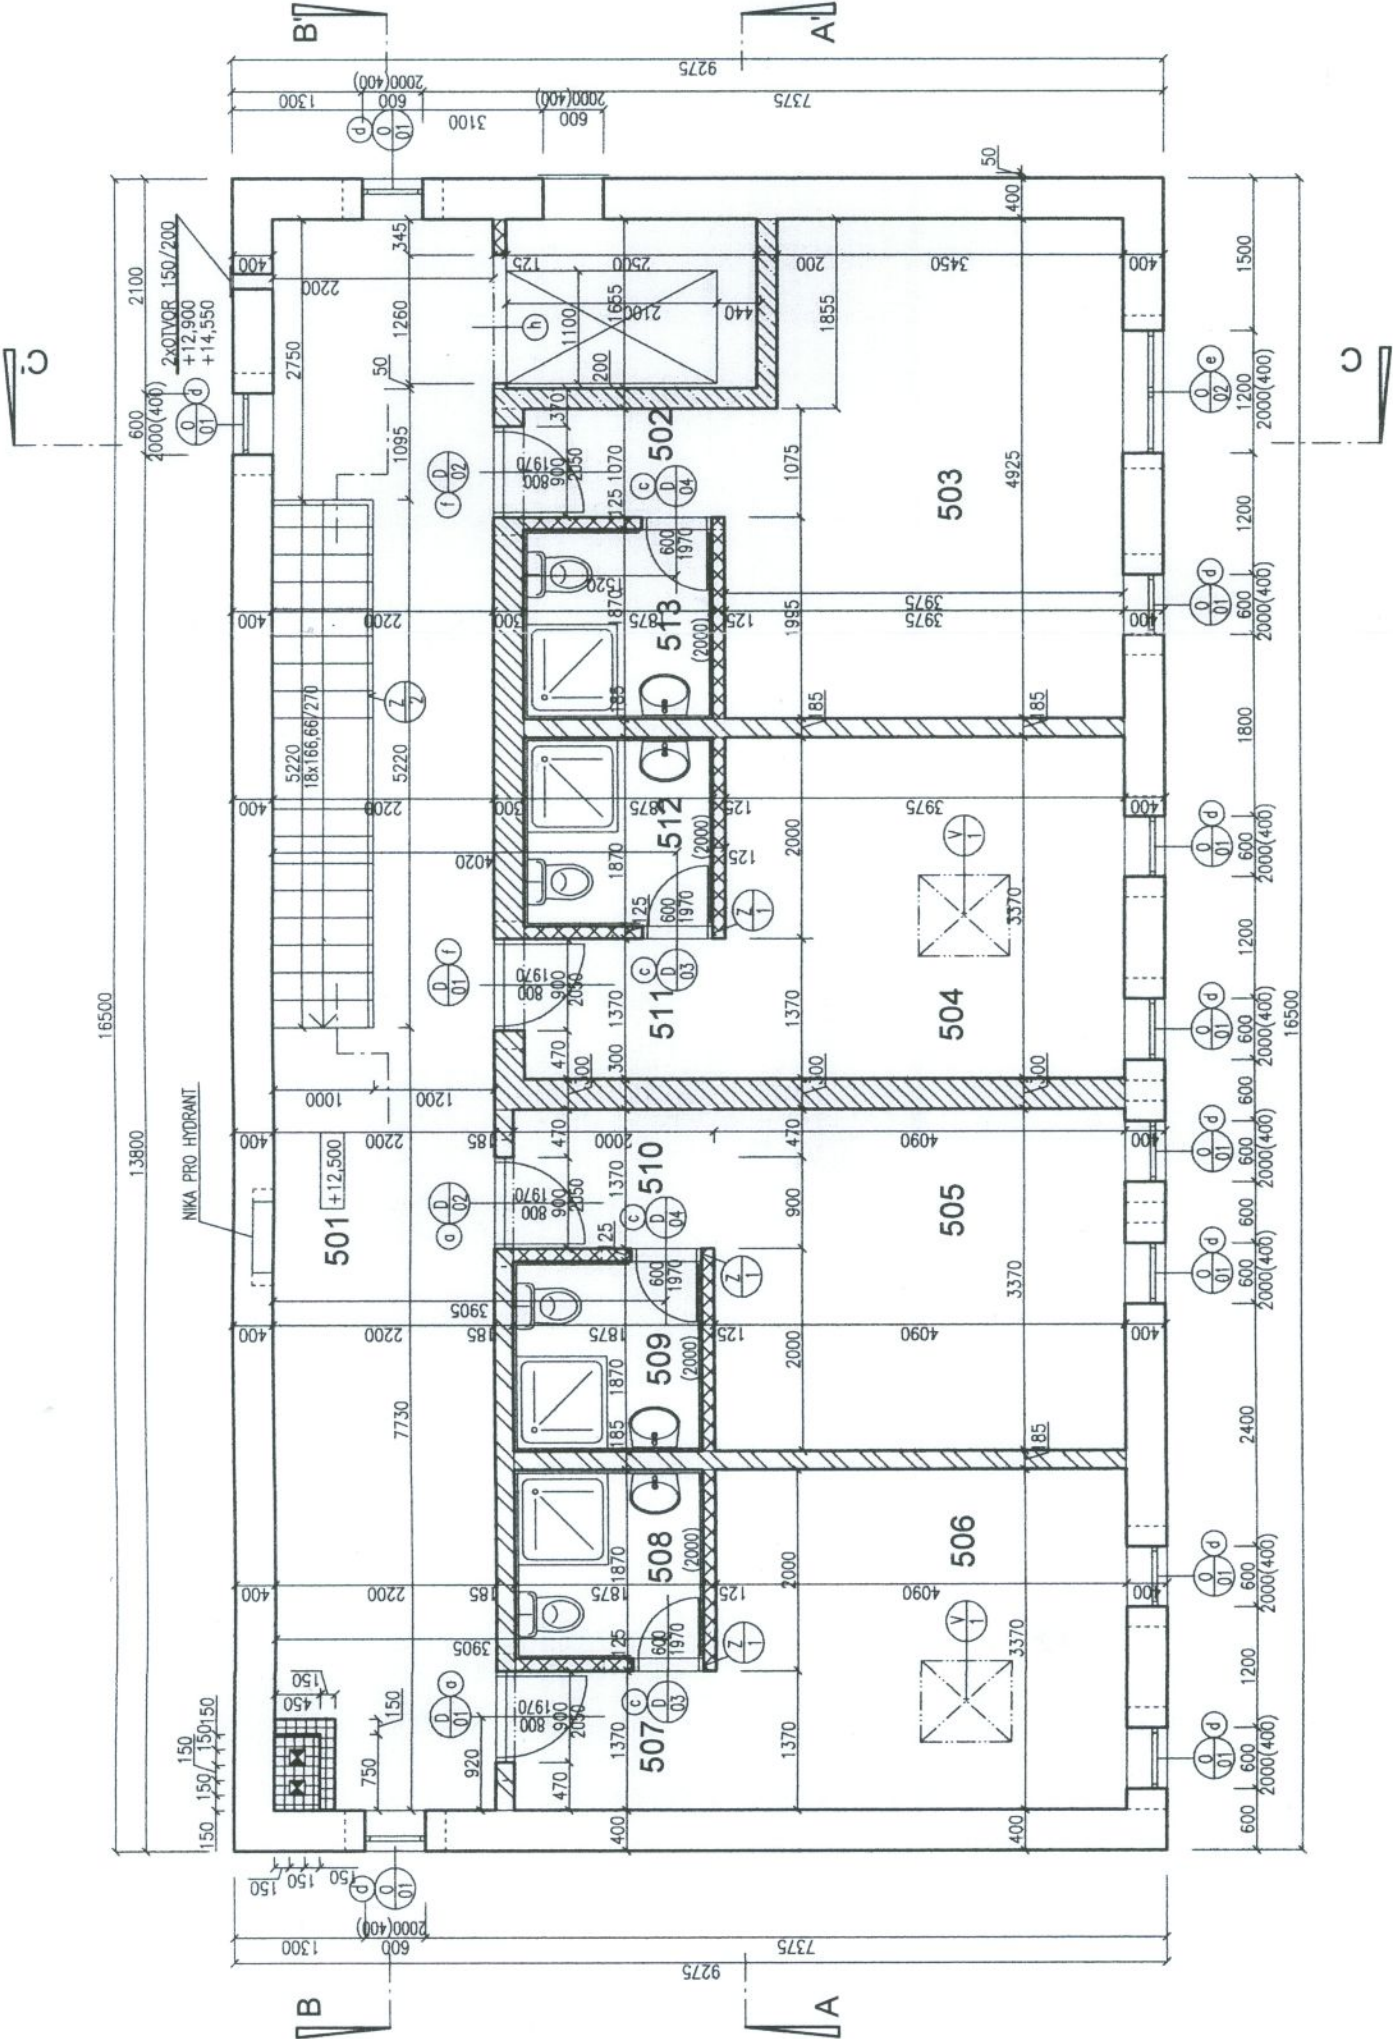

LEGENDA ÚČELU MÍSTNOSTI

ČÍSLO	NÁZEV MÍSTNOSTI	PLOCHA [m ²]	DŘUH PODLAHY	POVRCH STĚN
401	KOMUNIKAČNÍ PROSTOR	29,30	PVC	P2 MALBA-BÍLÁ
402	CHODBA	2,67	ZATĚŽ. KOBEREK	P1 MALBA-BÍLÁ
403	POKOJ	17,64	ZATĚŽ. KOBEREK	P1 MALBA-BÍLÁ
404	POKOJ	13,39	ZATĚŽ. KOBEREK	P1 MALBA-BÍLÁ
405	POKOJ	13,78	ZATĚŽ. KOBEREK	P1 MALBA-BÍLÁ
406	POKOJ	13,78	ZATĚŽ. KOBEREK	P1 MALBA-BÍLÁ
407	CHODBA	2,65	ZATĚŽ. KOBEREK	P1 MALBA-BÍLÁ
408	KOUPELNA A WC	3,51	KERAMICKÁ DLAŽBA	P3 KER.OBKLAJ V.2000MM
409	KOUPELNA A WC	3,51	KERAMICKÁ DLAŽBA	P3 KER.OBKLAJ V.2000MM
410	CHODBA	2,65	ZATĚŽ. KOBEREK	P1 MALBA-BÍLÁ
411	CHODBA	2,75	ZATĚŽ. KOBEREK	P1 MALBA-BÍLÁ
412	KOUPELNA A WC	3,51	KERAMICKÁ DLAŽBA	P3 KER.OBKLAJ V.2000MM
413	KOUPELNA A WC	3,51	KERAMICKÁ DLAŽBA	P3 KER.OBKLAJ V.2000MM

VÝPIS PŘEKLADŮ


OZN.	NÁZEV	ROZMĚRY	POČET [ks]	CELKEM [ks]
a	PŘEKLAD POROTHERM	2 x 70x238x1250	3	6
c	PŘEKLAD POROTHERM	115x70x1000	4	4
d	PŘEKLAD POROTHERM	23,8+11 80 4 x 70x238x1000	8	32
e	PŘEKLAD POROTHERM	23,8+11 80 4 x 70x238x1500	2	8
f	PŘEKLAD POROTHERM	23,8 4 x 70x238x1250	2	8
h	PŘEKLAD POROTHERM	115x70x1500	1	1

LEGENDA MATERIÁLŮ

- TVÁRNICOVÉ ZDIVO POROTHERM 40 P+0, P16
- TVÁRNICOVÉ ZDIVO POROTHERM 11,5
- TVÁRNICOVÉ ZDIVO POROTHERM 18,5
- TVÁRNICOVÉ ZDIVO POROTHERM 30 P+0, 20 P+0
- ŽELEZOBETON BETON B30, OCEL 10 425
- ZDIVO Z CIHEL PLNÝCH PÁLENÝCH NA MVC 25

POZNÁMKA

VÝTAH KONE ELUOSTAR PW 13/10-9
MEZI POKOJI BUDE ZDIVO Z AKUSTICKÝCH CIHEL POROTHERM 19 AKU

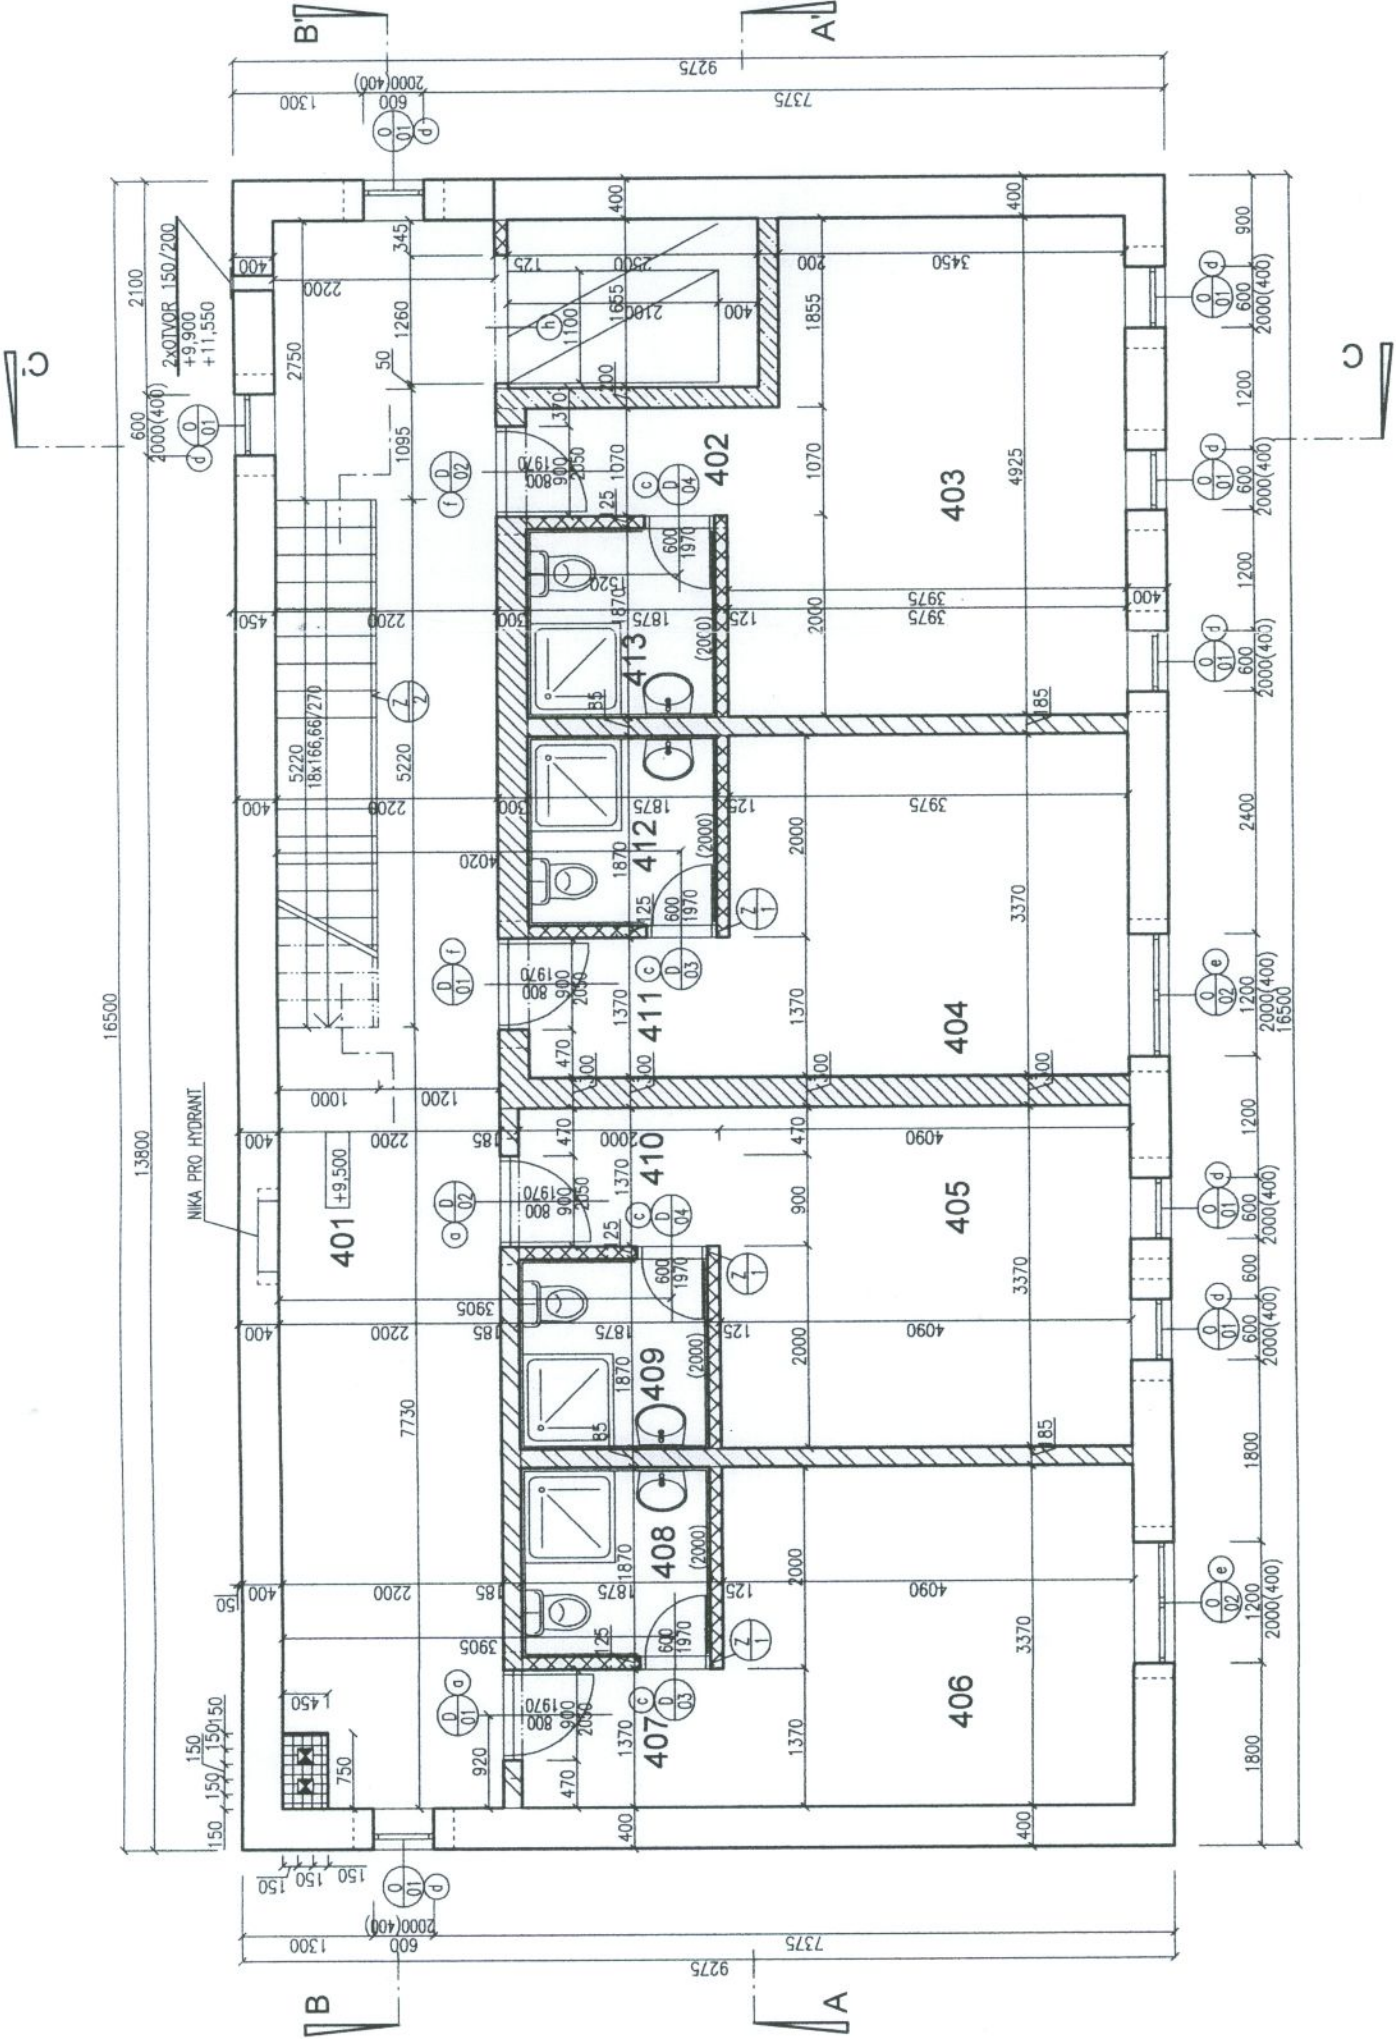

PTÁČEK
pozemní stavby s.r.o.
14.02.2008
Projekt skutečného provedení

ARCHITEKT	PROJEKTANT	PROJEKTANT	ZODP.PROJEKTANT
Ing.arch.Kamil Mrva	Ing. Jana Měšková	Ing.Jaroslav Hladík	Ing.arch.Kamil Mrva

INVESTOR:	VANĚLIS SMIL, Kpt. JAROŠE 1324/4, KOPŘIVNICE, 742 21
MÍSTO:	k.č. KOPŘIVNICE č.parc.1275/2, 1275/3

AKCE:	HOTEL OLYMPIA KOPŘIVNICE, ULICE Kpt. JAROŠE
-------	--

DRUH STAVBY:	novostavba	PROJEKT: stavební část
PŘÍLOHA:	PŮDORYS 4.NP	

FORMÁT	8 x A4
DATA	01/2008
STUPEŇ	PSP
MĚŘÍTKO	---
ČARLICHY	ČPARE
	5

LEGENDA ÚČELU MÍSTNOSTÍ

ČÍSLO	NÁZEV MÍSTNOSTI	PLOCHA [m ²]	DŘUH PODLAHY	POVRCH STĚN
301	KOMUNIKAČNÍ PROSTOR	29,30	PVC	MAŁBA-BÍŁÁ
302	CHODBA	2,67	ZATĚŽ. KOBEC	MAŁBA-BÍŁÁ
303	POKOJ	17,64	ZATĚŽ. KOBEC	MAŁBA-BÍŁÁ
304	POKOJ	13,39	ZATĚŽ. KOBEC	MAŁBA-BÍŁÁ
305	POKOJ	13,78	ZATĚŽ. KOBEC	MAŁBA-BÍŁÁ
306	POKOJ	13,78	ZATĚŽ. KOBEC	MAŁBA-BÍŁÁ
307	CHODBA	2,65	ZATĚŽ. KOBEC	MAŁBA-BÍŁÁ
308	KOUPELNA A WC	3,51	KERAMICKÁ DLAŽBA	KER.OBKŁAD V.2000MM
309	KOUPELNA A WC	3,51	KERAMICKÁ DLAŽBA	KER.OBKŁAD V.2000MM
310	CHODBA	2,65	ZATĚŽ. KOBEC	MAŁBA-BÍŁÁ
311	CHODBA	2,75	ZATĚŽ. KOBEC	MAŁBA-BÍŁÁ
312	KOUPELNA A WC	3,51	KERAMICKÁ DLAŽBA	KER.OBKŁAD V.2000MM
313	KOUPELNA A WC	3,51	KERAMICKÁ DLAŽBA	KER.OBKŁAD V.2000MM

VÝPIS PŘEKLADŮ

OZN.	NÁZEV	ROZMĚRY	POČET [ks]	CELKEM [ks]
a	PŘEKŁAD POROTHERM	2 x 70x238x1250	3	6
c	PŘEKŁAD POROTHERM	115x70x1000	4	4
d	PŘEKŁAD POROTHERM	80 4 x 70x238x1000	10	40
e	PŘEKŁAD POROTHERM	80 4 x 70x238x1500	1	4
f	PŘEKŁAD POROTHERM	4 x 70x238x1250	2	8
h	PŘEKŁAD POROTHERM	115x70x1500	1	1

LEGENDA MATERIÁLŮ

- TVÁRNICOVÉ ZDIVO POROTHERM 40 P+D, P16
- TVÁRNICOVÉ ZDIVO POROTHERM 11,5
- TVÁRNICOVÉ ZDIVO POROTHERM 18,5
- TVÁRNICOVÉ ZDIVO POROTHERM 30 P+D, 20 P+D
- ŽELEZOBETON BETON B30, OCEL 10 425
- ZDIVO Z CIHEL PLNÝCH PÁLENÝCH NA MVC 25


POZNÁMKA
VÝTAH KONE EUROSTAR PW 13/10-9
MEZI POKOJI BUDE ZDIVO Z AKUSTICKÝCH CIHEL POROTHERM 19 AKU

ARCHITEKT	PROJEKTANT	PROJEKTANT	ZDOP.PROJEKTANT
Ing.arch.Kamil Mro	Ing. Jana Mládková	Ing. Jaroslav Halab	Ing.arch.Kamil Mro

INVESTOR:	WAKELIS SML, Kpt. JAROŠE 1324/A, KOPŘIVNICE, 742 21
MÍSTO:	k.č. KOPŘIVNICE Epoc.1275/2, 1275/3

HOTEL OLYMPIA
KOPŘIVNICE, ULICE Kpt. JAROŠE

DŘUH STAVBY:	novostavba	PROJEKT: stavební část
PŘÍLOHA:	PŮDORYS 3.NP	4

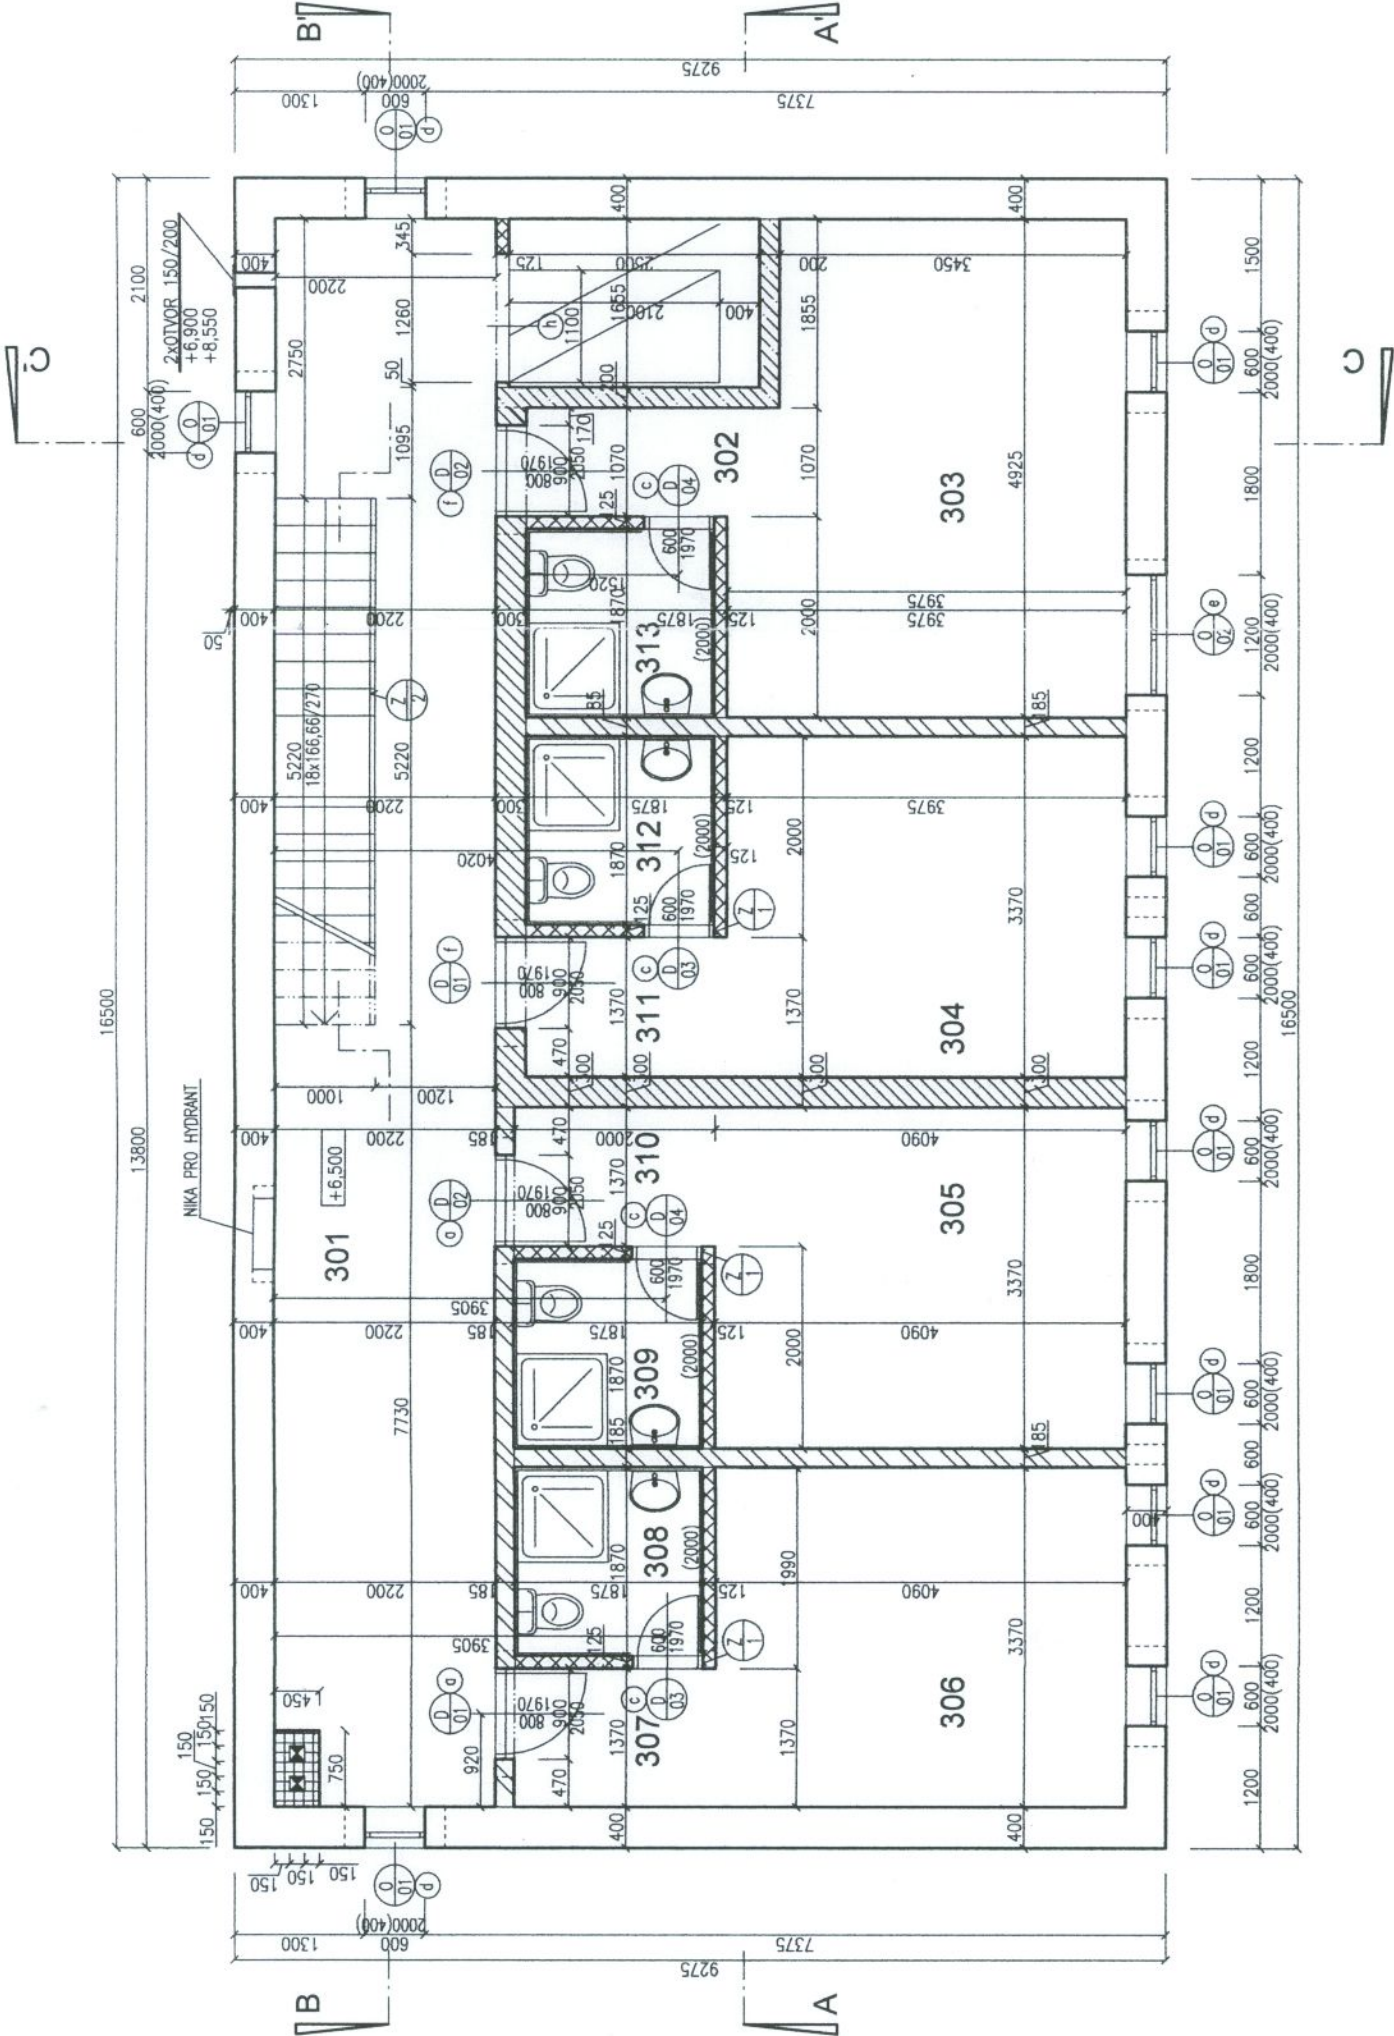

PTÁČEK
pozemní stavby s.r.o.
14.02.2008
projekt skutečného provedení

LEGENDA ÚČELU MÍSTNOSTÍ

ČÍSLO	NÁZEV MÍSTNOSTI	PLŮCHA [m ²]	DRUH PODLAHY	PŮVCH STĚN
201	KOMUNIKAČNÍ PROSTOR	29,30	PVC	P2 MALBA-BÍLÁ
202	CHODBA	2,75	ZATĚŽ. KOBEREC	P1 MALBA-BÍLÁ
203	POKOJ - BEZBARIER	16,49	ZATĚŽ. KOBEREC	P1 MALBA-BÍLÁ
204	POKOJ	13,39	ZATĚŽ. KOBEREC	P1 MALBA-BÍLÁ
205	POKOJ	13,78	ZATĚŽ. KOBEREC	P1 MALBA-BÍLÁ
206	POKOJ	13,78	ZATĚŽ. KOBEREC	P1 MALBA-BÍLÁ
207	CHODBA	2,65	ZATĚŽ. KOBEREC	P1 MALBA-BÍLÁ
208	KOUPELNA A WC	3,51	KERAMICKÁ DLAŽBA	P3 KER.OBKLAJ V.2000MM
209	KOUPELNA A WC	3,51	KERAMICKÁ DLAŽBA	P3 KER.OBKLAJ V.2000MM
210	CHODBA	2,65	ZATĚŽ. KOBEREC	P1 MALBA-BÍLÁ
211	CHODBA	2,75	ZATĚŽ. KOBEREC	P1 MALBA-BÍLÁ
212	KOUPELNA A WC	3,51	KERAMICKÁ DLAŽBA	P3 KER.OBKLAJ V.2000MM
213	KOUPELNA A WC - BEZBARIER	4,56	KERAMICKÁ DLAŽBA	P3 KER.OBKLAJ V.2000MM

VÝPIS PŘEKLADŮ

OZN.	NÁZEV	ROZMĚRY	POČET [ks]	CELKEM [ks]
a	PŘEKLAD POROTHERM 23,8	2 x 70x238x1250	3	6
c	PŘEKLAD POROTHERM 11,5	115x70x1000	3	3
d	PŘEKLAD POROTHERM 23,8+11 80	4 x 70x238x1000	10	40
e	PŘEKLAD POROTHERM 23,8+11 80	4 x 70x238x1500	1	4
f	PŘEKLAD POROTHERM 23,8	4 x 70x238x1250	2	8
g	PŘEKLAD POROTHERM 23,8	2 x 70x238x2250	1	2
h	PŘEKLAD POROTHERM 11,5	115x70x1500	1	1

LEGENDA MATERIÁLŮ

- TVÁRNICOVÉ ZDIVO POROTHERM 40 P+D, P16
- TVÁRNICOVÉ ZDIVO POROTHERM 11,5
- TVÁRNICOVÉ ZDIVO POROTHERM 18,5
- TVÁRNICOVÉ ZDIVO POROTHERM 30 P+D, 20 P+D
- ŽELEZOBETON BETON B30, OCEĽ 10 425
- ZDIVO Z CIHEL PLNÝCH PÁLENÝCH NA MVC 25

POZNÁMKA

VÝTAH KONE EUROSTAR PW 13/10-9
MEZI POKOJI BUDE ZDIVO Z AKUSTICKÝCH CIHEL POROTHERM 19 AKU

ARCHTEKT	PROJEKTANT	PROJEKTANT	ZODP.PROJEKTANT	Architektonické studio Zbúvanení 1358/200 742 21 Koprivnice tel.: +420 556 811 850
Ing.arch.Kamil Mra	Ing. Jana Mládková	Ing.Jaroslav Halaš -	Ing.arch.Kamil Mra	

INVESTOR:	VANĚLUS SMIL, Kpt. JAROŠE 1374/A, KOPŘIVNICE, 742 21
MÍSTO:	č.ú. KOPŘIVNICE č.parc.1275/2, 1275/3

AKCE:
**HOTEL OLYMPIA
KOPŘIVNICE, ULICE Kpt. JAROŠE**

DRUH STAVBY:	novostavba	PROJEKT:	stavební část
PŘÍLOHA:	PŮDORYS 2.NP		

FORMÁT	B x A4
DATAUM	01/2006
STUPEŇ	PSP
MĚŘITKO	
ČÍSLO	ČPARE
	3

LEGENDA ÚČELU MÍSTNOSTI

ČÍSLO	NÁZEV MÍSTNOSTI	PLOCHA [m ²]	DRUH PODLAHY	POVRCH STĚN
001	KOMUNIKAČNÍ PROSTOR	20,00	KERAMICKÁ DLAŽBA	P10 MALBA-BÍLÁ
002	RELAXACE	22,90	KERAMICKÁ DLAŽBA	P10 OBRKLAD DO V.2000 MM
003	MÍSTNOST ZAMĚSTNANCŮ	14,30	KERAMICKÁ DLAŽBA	P10 MALBA-BÍLÁ
004	HYGIEN.ZÁŘ. - MUŽI	4,26	KERAMICKÁ DLAŽBA	P10 KER.OBRKLAD V.2000MM
005	HYGIEN.ZÁŘ. - ŽENY	4,26	KERAMICKÁ DLAŽBA	P10 KER.OBRKLAD V.2000MM
006	SKLAD	13,17	NATĚR NA BETON	P11 MALBA-BÍLÁ
007	KOTELNA	13,04	NATĚR NA BETON	P11 MALBA-BÍLÁ
008	OKLIDOVÁ KOMORA	3,61	NATĚR NA BETON	P11 KER.OBRKLAD V.2000MM
009	SAUNA SE ZÁZEMÍM	5,20	KERAMICKÁ DLAŽBA	P10 KER.OBRKLAD V.2000MM
010	CHODBA	4,66	NATĚR NA BETON	P11 MALBA-BÍLÁ
011	STOLNÍ FOTBAL	9,59	MARMOLEUM	P12 MALBA-BÍLÁ
012	CHODBA	3,65	KERAMICKÁ DLAŽBA	P10 KER.OBRKLAD V.2000MM
013	SPRCHA	2,30	KERAMICKÁ DLAŽBA	P10 KER.OBRKLAD V.2000MM

VÝPIS PŘEKLADŮ

OZN.	NÁZEV	ROZMĚRY	POČET [ks]	CELKEM [ks]
a	PŘEKLAD POROTHERM 23,8	2 x 70x238x1250	0	0
b	PŘEKLAD POROTHERM 11,5	115x238x1250	4	4
c	PŘEKLAD POROTHERM 11,5	115x70x1000	3	3
d	PŘEKLAD POROTHERM 23,8	4 x 70x238x1250	0	0
e	PŘEKLAD RZP 9/10	115x70x1500	1	1
f	PŘEKLAD POROTHERM 23,8	115x190x1790	2	2
g	PŘEKLAD POROTHERM 23,8	70x238x1000	1	1
h	PŘEKLAD POROTHERM 23,8+11	801 x 70x238x2250	0	0
i	PŘEKLAD POROTHERM 23,8	4 x 70x238x2250	0	0

LEGENDA MATERIÁLŮ

- TVÁRNICOVÉ ZDVO POROTHERM 40 P+0, P16
- TVÁRNICOVÉ ZDVO POROTHERM 11,5
- TVÁRNICOVÉ ZDVO POROTHERM 18,5
- TVÁRNICOVÉ ZDVO POROTHERM 30 P+0
- ŽELEZOBETON BETON B.30, OCEL 10 425
- ZDVO Z OHĚL PLUVÝCH PÁLENÝCH NA MNC 25
- TVÁRNICOVÉ ZDVO POROTHERM 6,5 (KOTOVANO 85)

POZNÁMKA

② ZATEPLENÍ BETONOVÉ STĚNY EXTRUDOVANÝM POLYSTYRENEM TL. 100 mm

SAUNA TOP GRATIS 1680/1940 – SAUNA TOP

OBVODOVÁ STĚNA – SUTERÉNU


EXTRUD. POLYSTYREN TL. 100 mm

ŽELEZOBETON TL. 350 mm



NÁZEV	HOTEL OLYMPIA KOPŘIVNICE, ULICE Kpt. JAROŠE	PROJEKT	PROJEKT: stavební část
DRUH STAVBY	novostavba	PROJEKT	PROJEKT: stavební část
PRŮVODNÍ	PŮDORYS 1.PP	PROJEKT	PROJEKT: stavební část

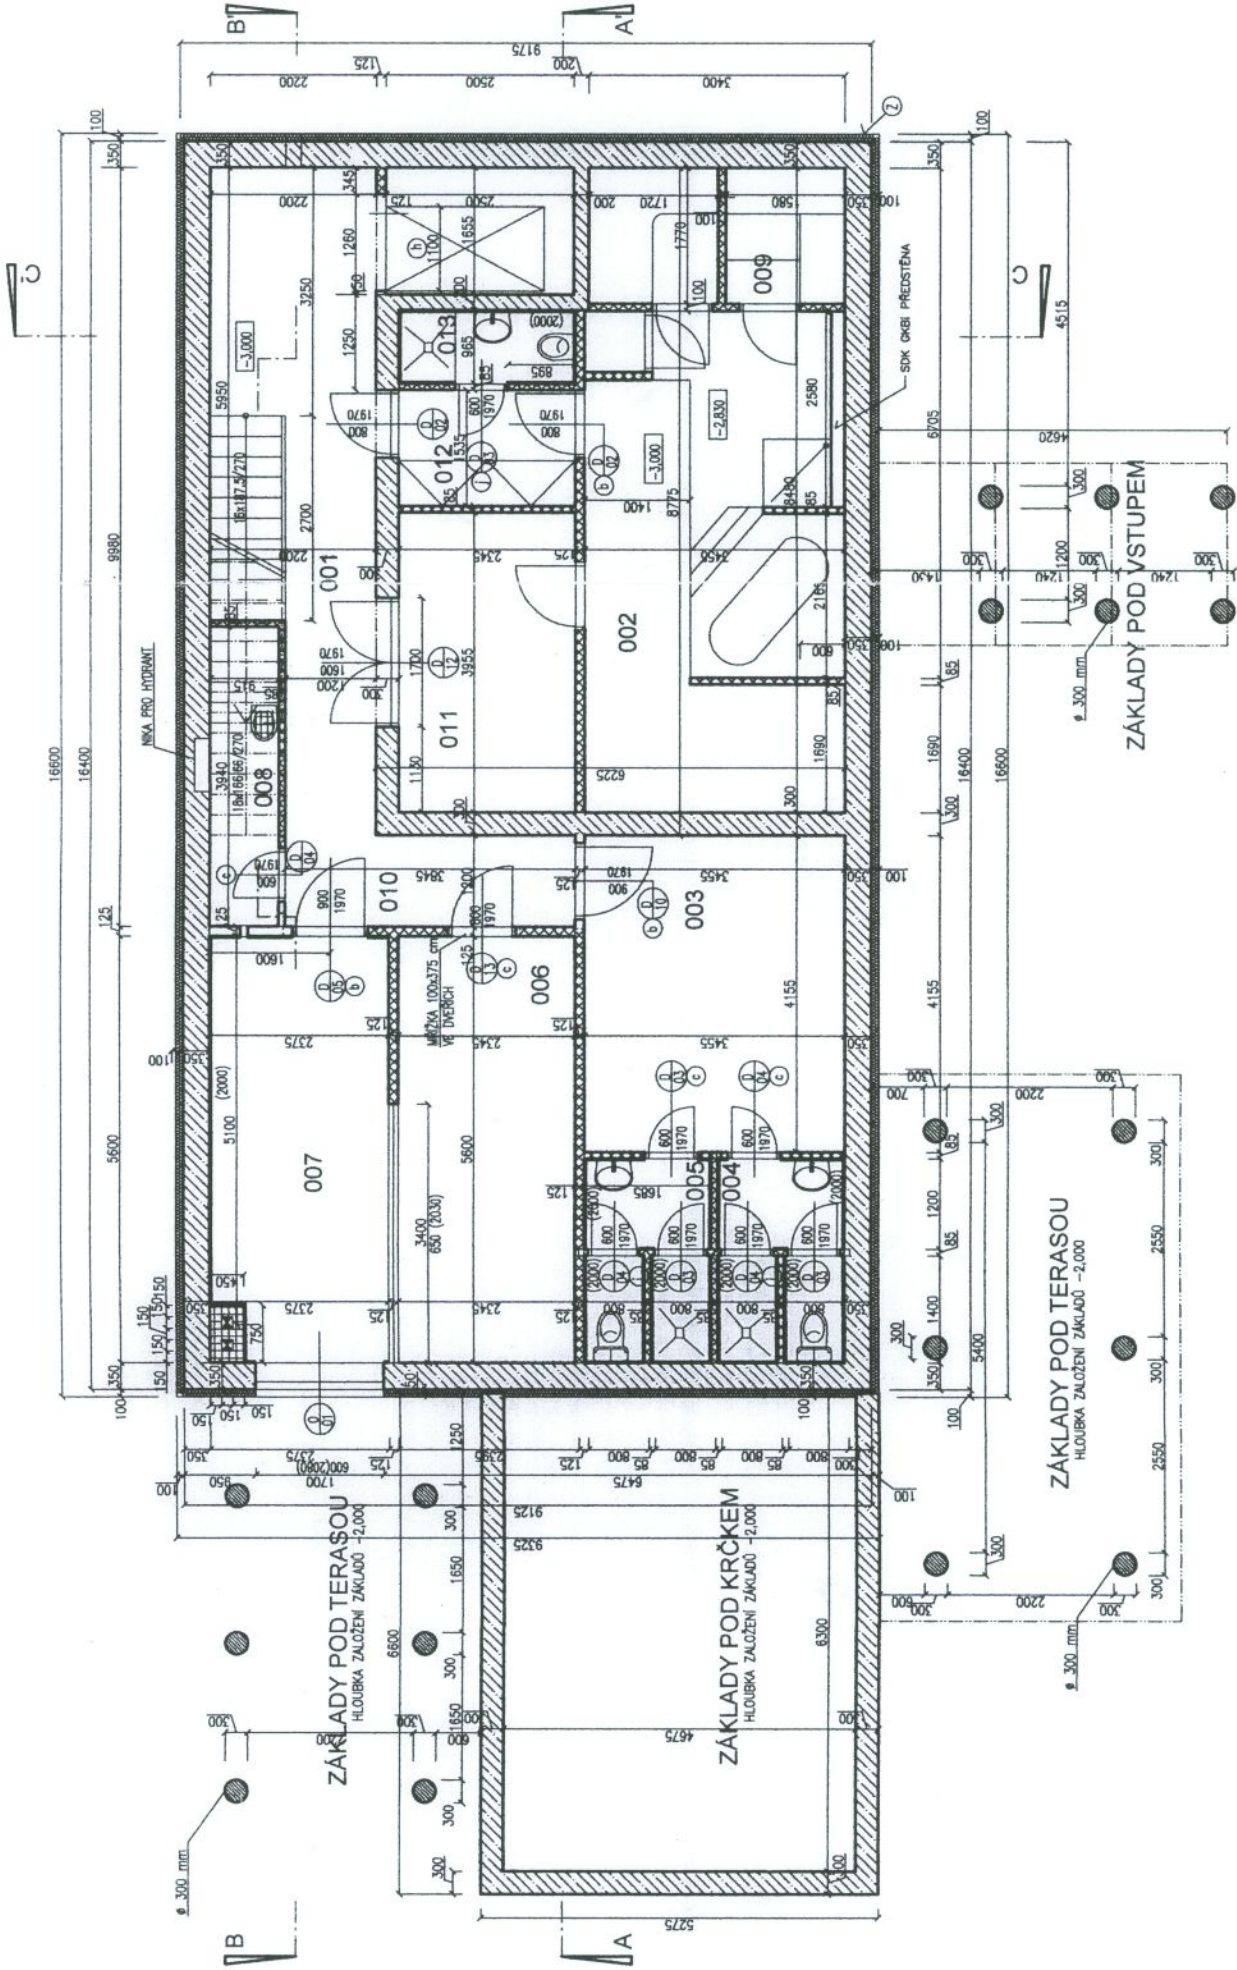

PTÁČEK
pozemní stavby s.r.o.

14. 02. 2008

Projekt skutečného
provedení



	TVÁRNICOVÉ ZDNO POROTHERM 40 P+D, P16
	TVÁRNICOVÉ ZDNO POROTHERM 11,5
	TVÁRNICOVÉ ZDNO POROTHERM 17,5 AKU
	TVÁRNICOVÉ ZDNO POROTHERM 30 P+D
	ŽELEZOBETON B20, OCEĽ 10 A25

POZNÁMKA

(V1) ŽELEZOBETONOVÝ VĚNEC BETON 30, OCEL 10 425, 240x200

(V2) ŽELEZOBETONOVÝ VĚNEC BETON 30, OCEL 10 425, 180x385


6.5

	TVARNICOVÉ ZDNO
	NASTP
	ZDNO Z ČIHEL P

2

425

30.

10

50.

HOTEL OLYMPIA
KOPŘIVNICE, ULICE Kpt. JAROŠE

ORUN STAMBE: novostavba

--	--

REZ B - B'

1000

DATUM

STUPED


10/10/2009

100

Q

8


1

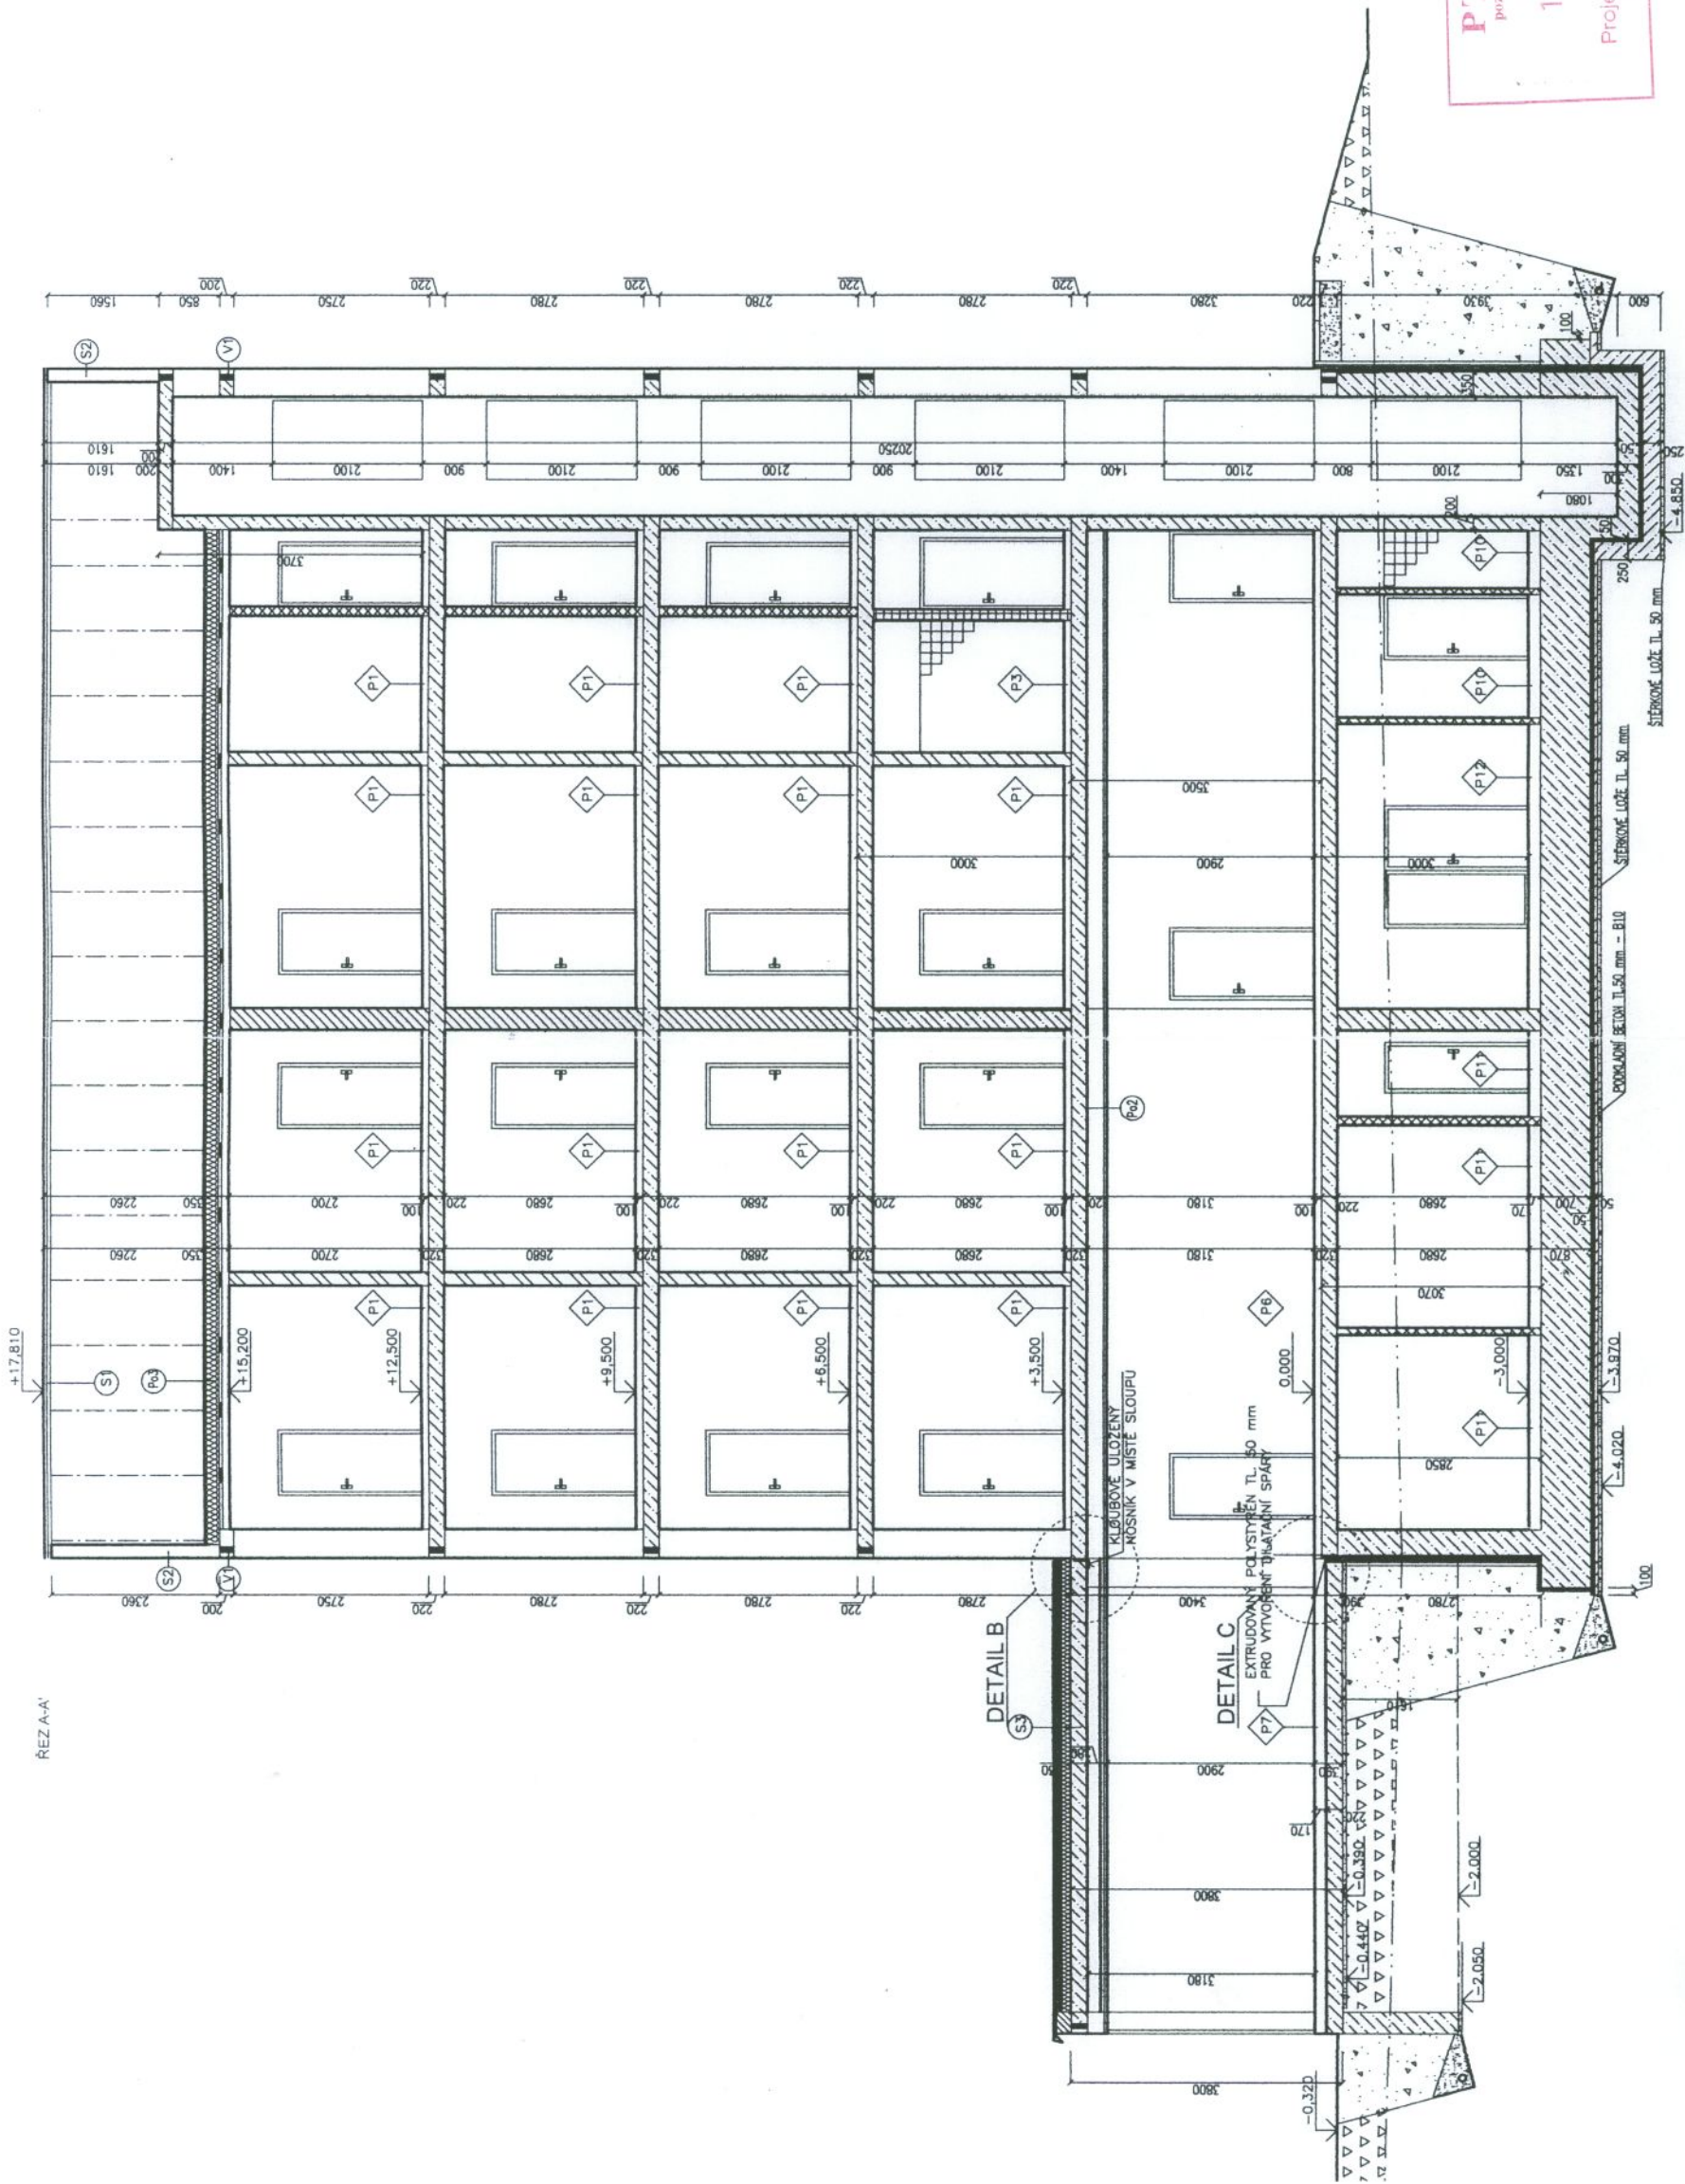

PTÁČEK
pozemní stavby s.r.o.
14.02.2008
Projekt skutečného provedení


- LEGENDA MATERIÁLŮ
- TVÁRNICOVÉ ZDIVO POROTHERM 40 P+D, P16
 - TVÁRNICOVÉ ZDIVO POROTHERM 11,5
 - TVÁRNICOVÉ ZDIVO POROTHERM 17,5 AKU
 - TVÁRNICOVÉ ZDIVO POROTHERM 30 P+D
 - ŽELEZOBETON BETON B30, OCEĽ 10 A25
 - ROSTLÝ TERÉN
 - TEPELNÁ IZOLACE
 - TVÁRNICOVÉ ZDIVO POROTHERM 6,5
 - NÁSTY
 - ZDIVO Z OHĽAD PLYNÝCH PALEŤŮ NA MVC 25
- POZNÁMKA
- ŽELEZOBETONOVÝ VĚNEC BETON 30, OCEĽ 10 A25, 240x200
 - ŽELEZOBETONOVÝ VĚNEC BETON 30, OCEĽ 10 A25, 180x365

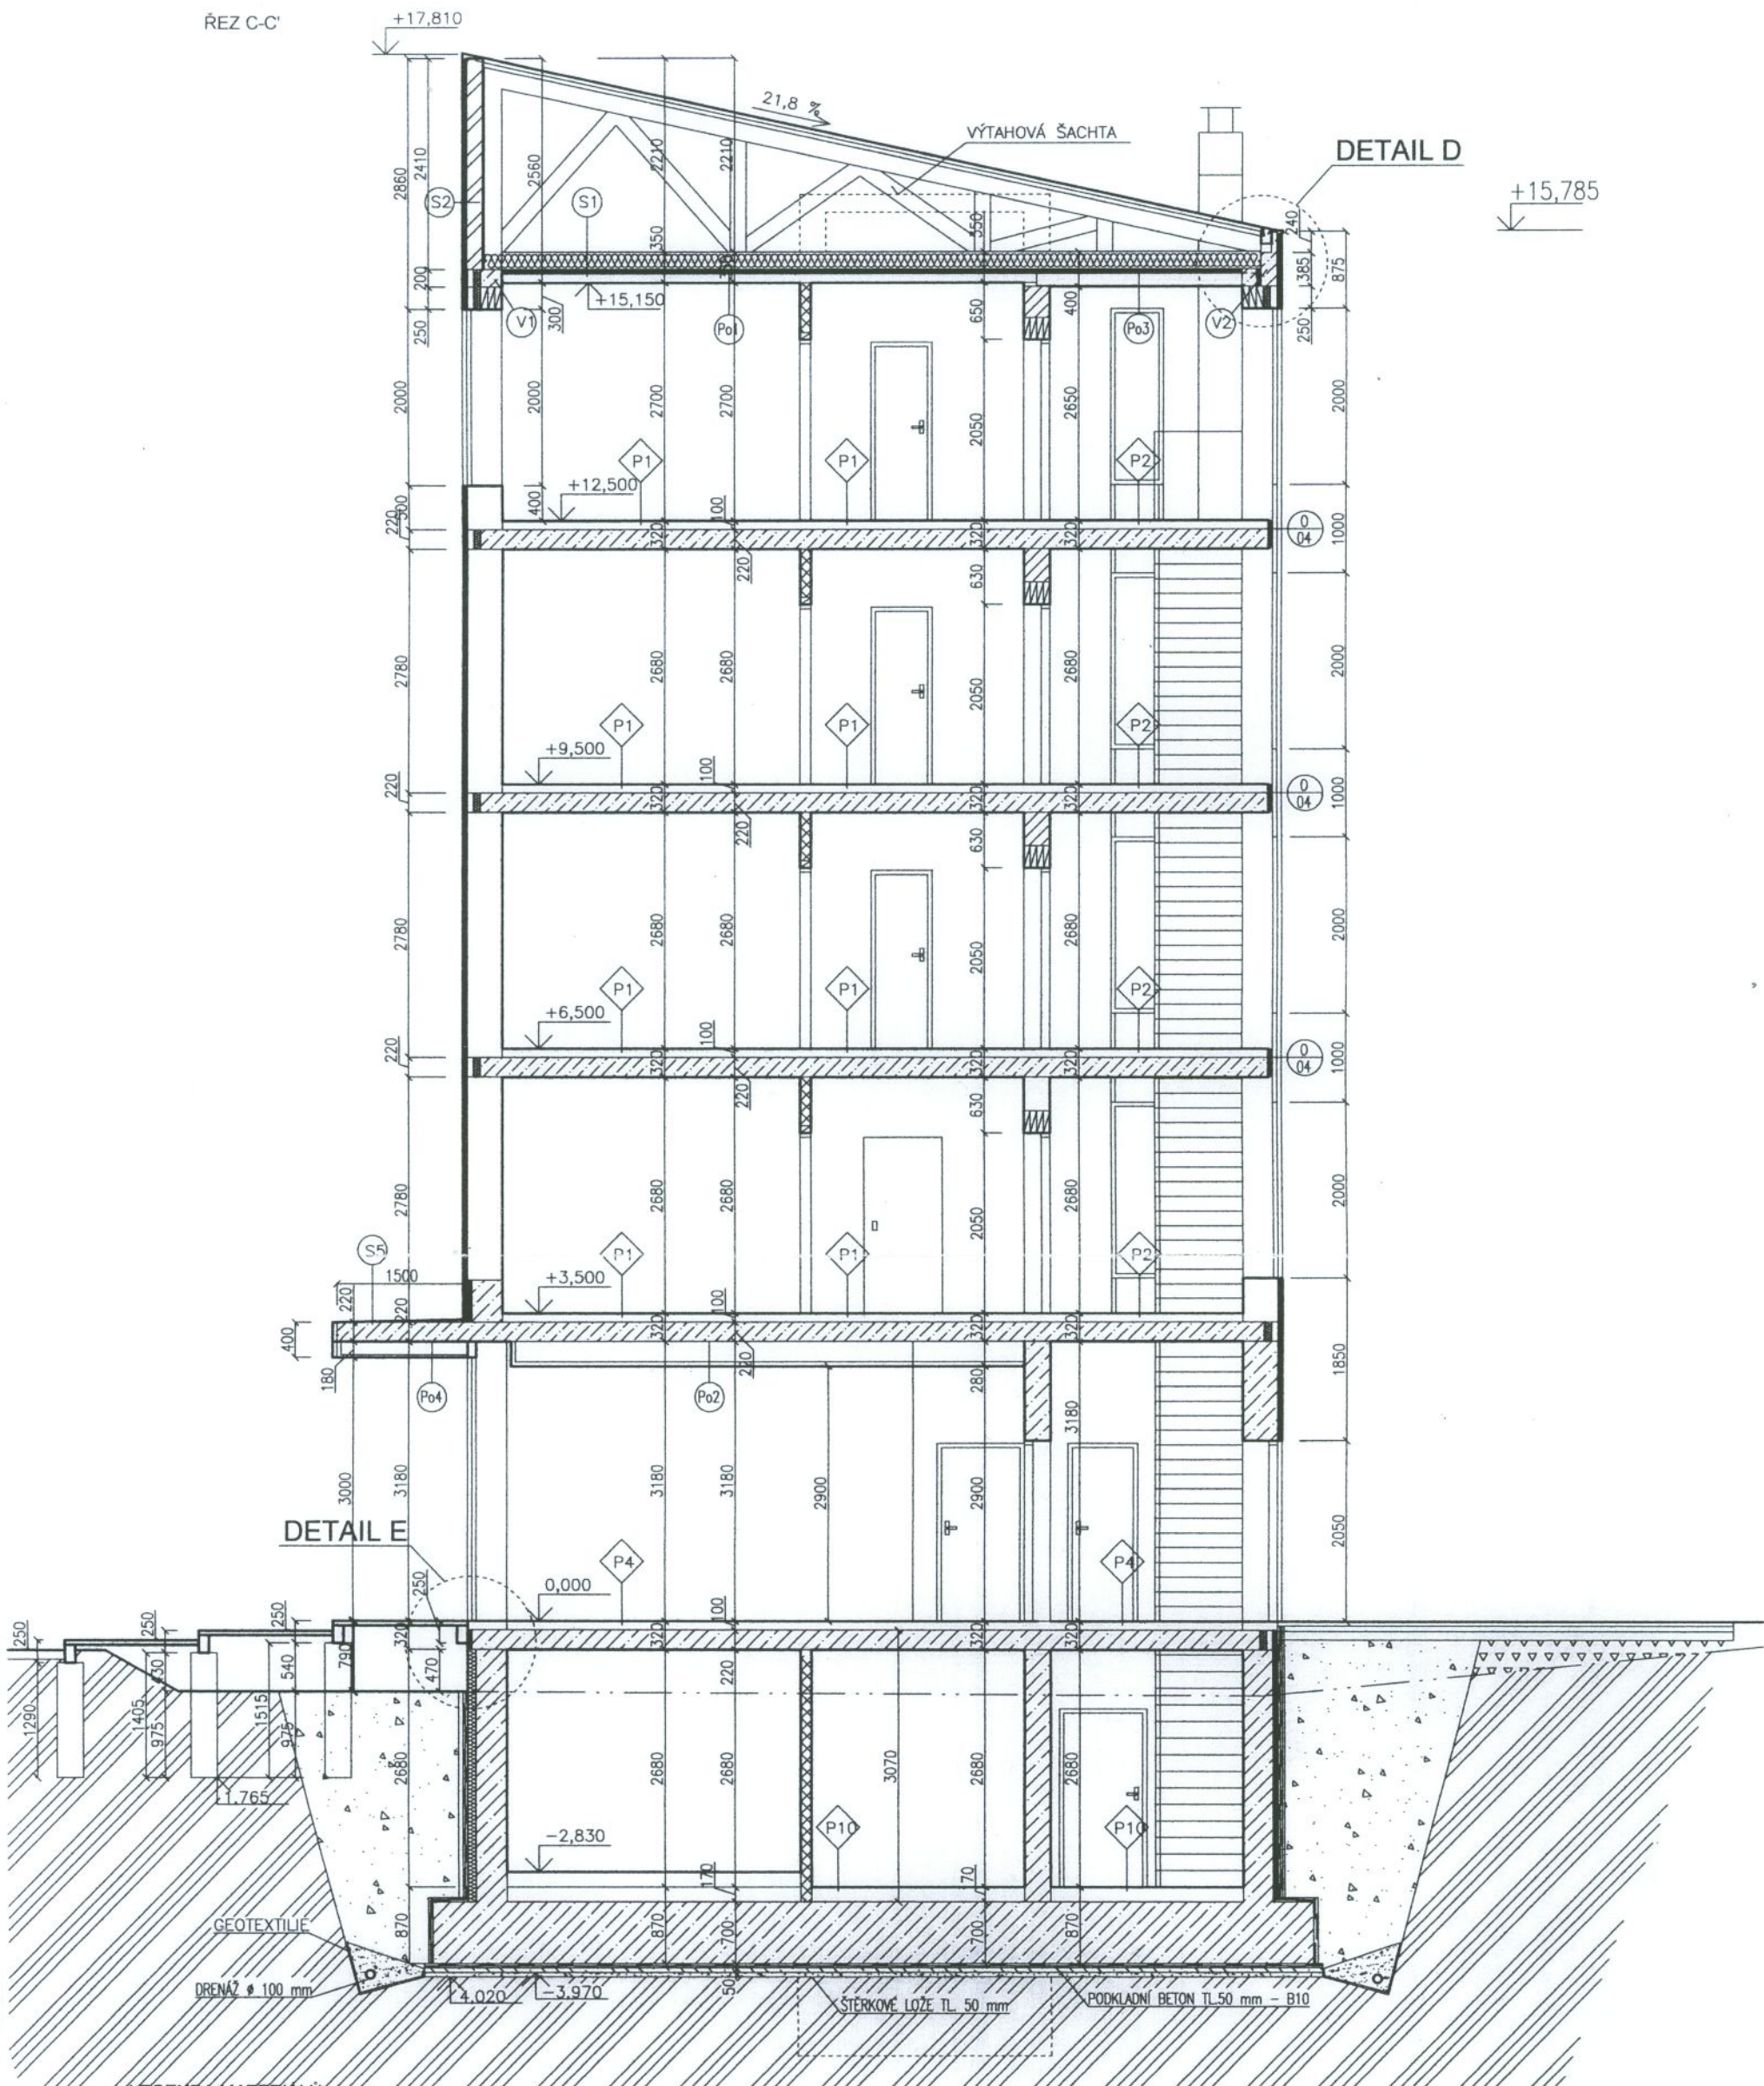

LEGENDA MATERIÁLŮ

- | | |
|--|---|
| TVÁRNICOVÉ ZDIVO POROTHERM 40 P+D, P16 | ROSTLÝ TERÉN |
| TVÁRNICOVÉ ZDIVO POROTHERM 11,5 | TEPELNÁ IZOLACE |
| TVÁRNICOVÉ ZDIVO POROTHERM 17,5 AKU | TVÁRNICOVÉ ZDIVO POROTHERM 6,5 |
| TVÁRNICOVÉ ZDIVO POROTHERM 30 P+D | NÁSYP |
| ŽELEZOBETON BETON B30, OCEL 10 425 | ZDIVO Z CÍHEL PLNÝCH PÁLENÝCH NA MVC 25 |

POZNÁMKA

- (V1) ŽELEZOBETONOVÝ VĚNEC BETON 30, OCEL 10 425, 240x200
(V2) ŽELEZOBETONOVÝ VĚNEC BETON 30, OCEL 10 425, 180x385

PTÁČEK
pozemní stavby s.r.o.

14. 02. 2008

Projekt skutečného
provedení

ARCHITEKT	PROJEKTANT	PROJEKTANT	ZOOP.PROJEKTANT	Architektonické studio
Ing.arch.Kamil Míra	Ing. Jana Mířková	Ing. Jaroslav Holub	Ing.arch.Kamil Míra	Záhumní 1358/30C 742 21 Kopřivnice tel.: +420 566 811 850

INVESTOR:	VANGELIS SIMI, Kpt. JAROŠE 1324/4, KOPŘIVNICE, 742 21				
MÍSTO:	k.ú. KOPŘIVNICE č.parc.1275/2, 1275/3			FORMAT	8 x A4
AKCE:	HOTEL OLYMPIA KOPŘIVNICE, ULICE Kpt. JAROŠE			DATUM	01/2006
				STUPEŇ	PSP
				MĚŘÍTKO	...
DRUH STAVBY:	novostavba	PROJEKT:	stavební část	Č.PŘÍLOHY	Č.PÁRE
PŘÍLOHA:	ŘEZ C-C'			9	